



**ŘEZ A-A**  
1:75

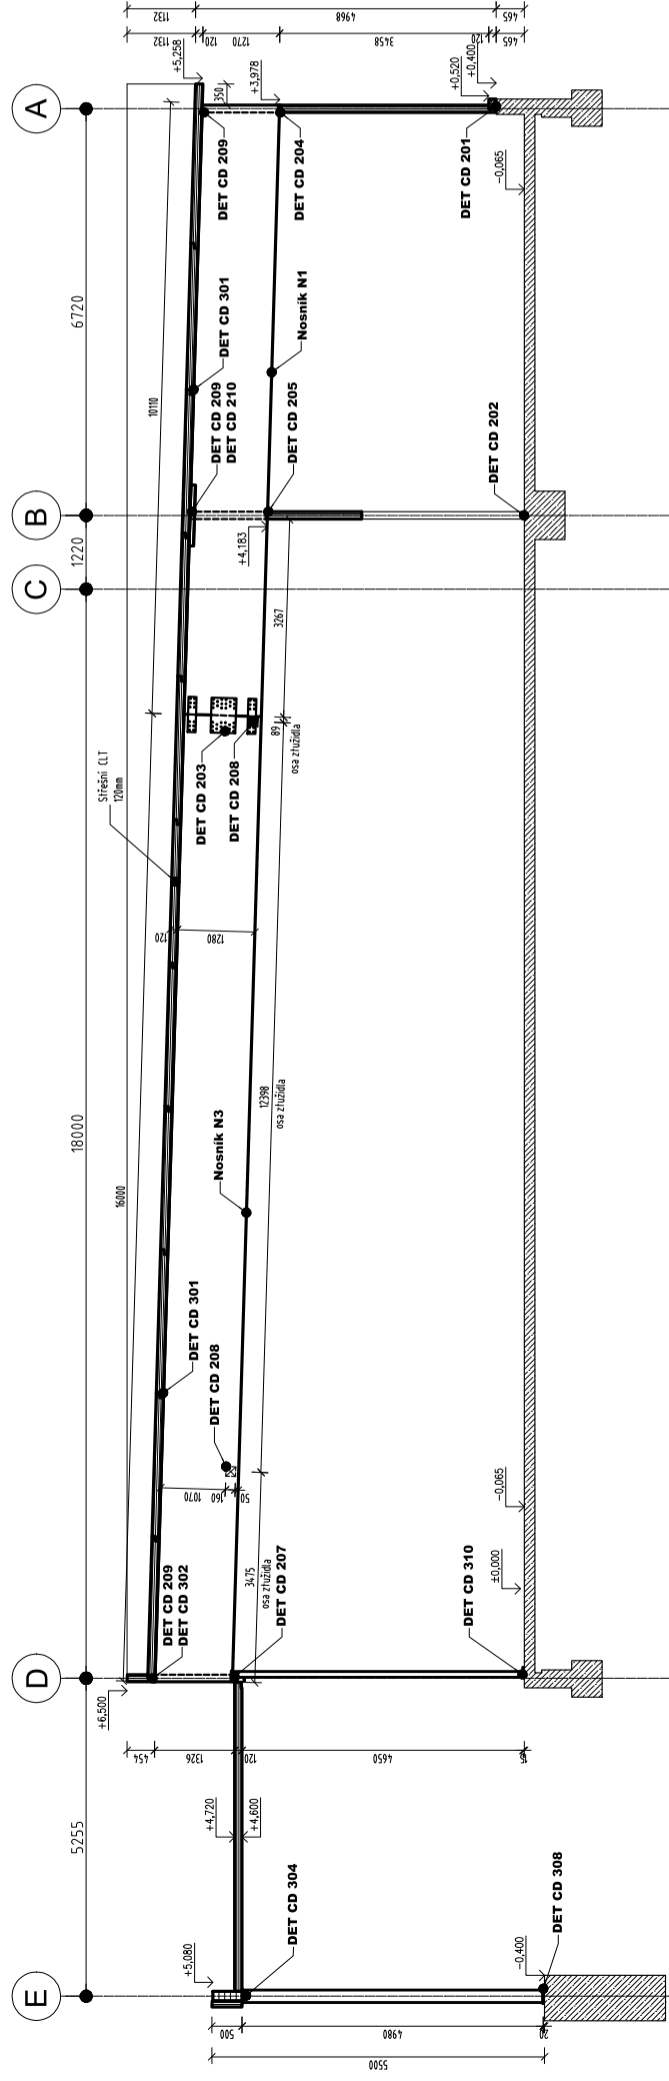

**ŘEZ B-B**  
1:75

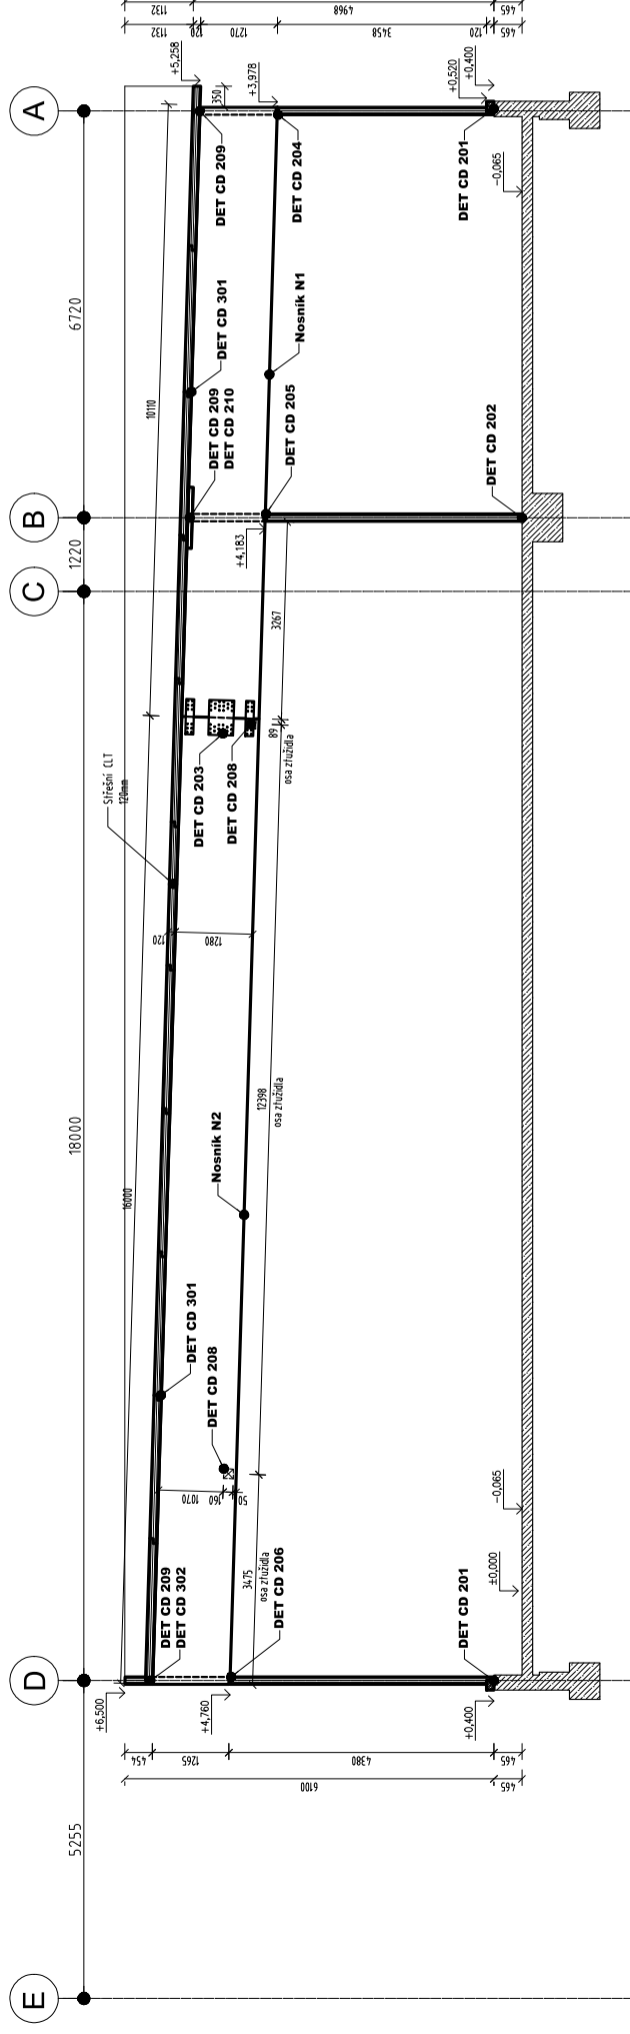

Legenda:

Podklady:

Materiál:

Autorizace:

A2 Timber s.r.o.  
Dřevěné průmyslové konstrukce, s.r.o. Zřezbářská  
150 001, Praha 5, Mladá Boleslavská 171, 158 03  
IČ: 028 202 002, DIČ: CZ028 202 002



**01 02 03 04 05 06 07 08**

Projekt: **Prodejna Penny Skuteč**

Stupeň projektu: **DSPS | Dokumentace skutečného provedení stavby**

Stavěbník: **A-R s.r.o.**

Místo stavby: **Č.parc. 773/001 a 773/002 v katastrálním území Skuteč 74968**

Datum: **11/2022** Měřítko: **1:75**

Kreslil: **Per Větrovec** Zodp.proj: **Ing. Patrik Šíma, Ph.D.**

Podpis: \_\_\_\_\_

Výkres: **Řezy A-A, B-B**

Zakázka číslo: **A2T221007** Výkres č.: **105**

