


# PŮDORYS

M 1:50

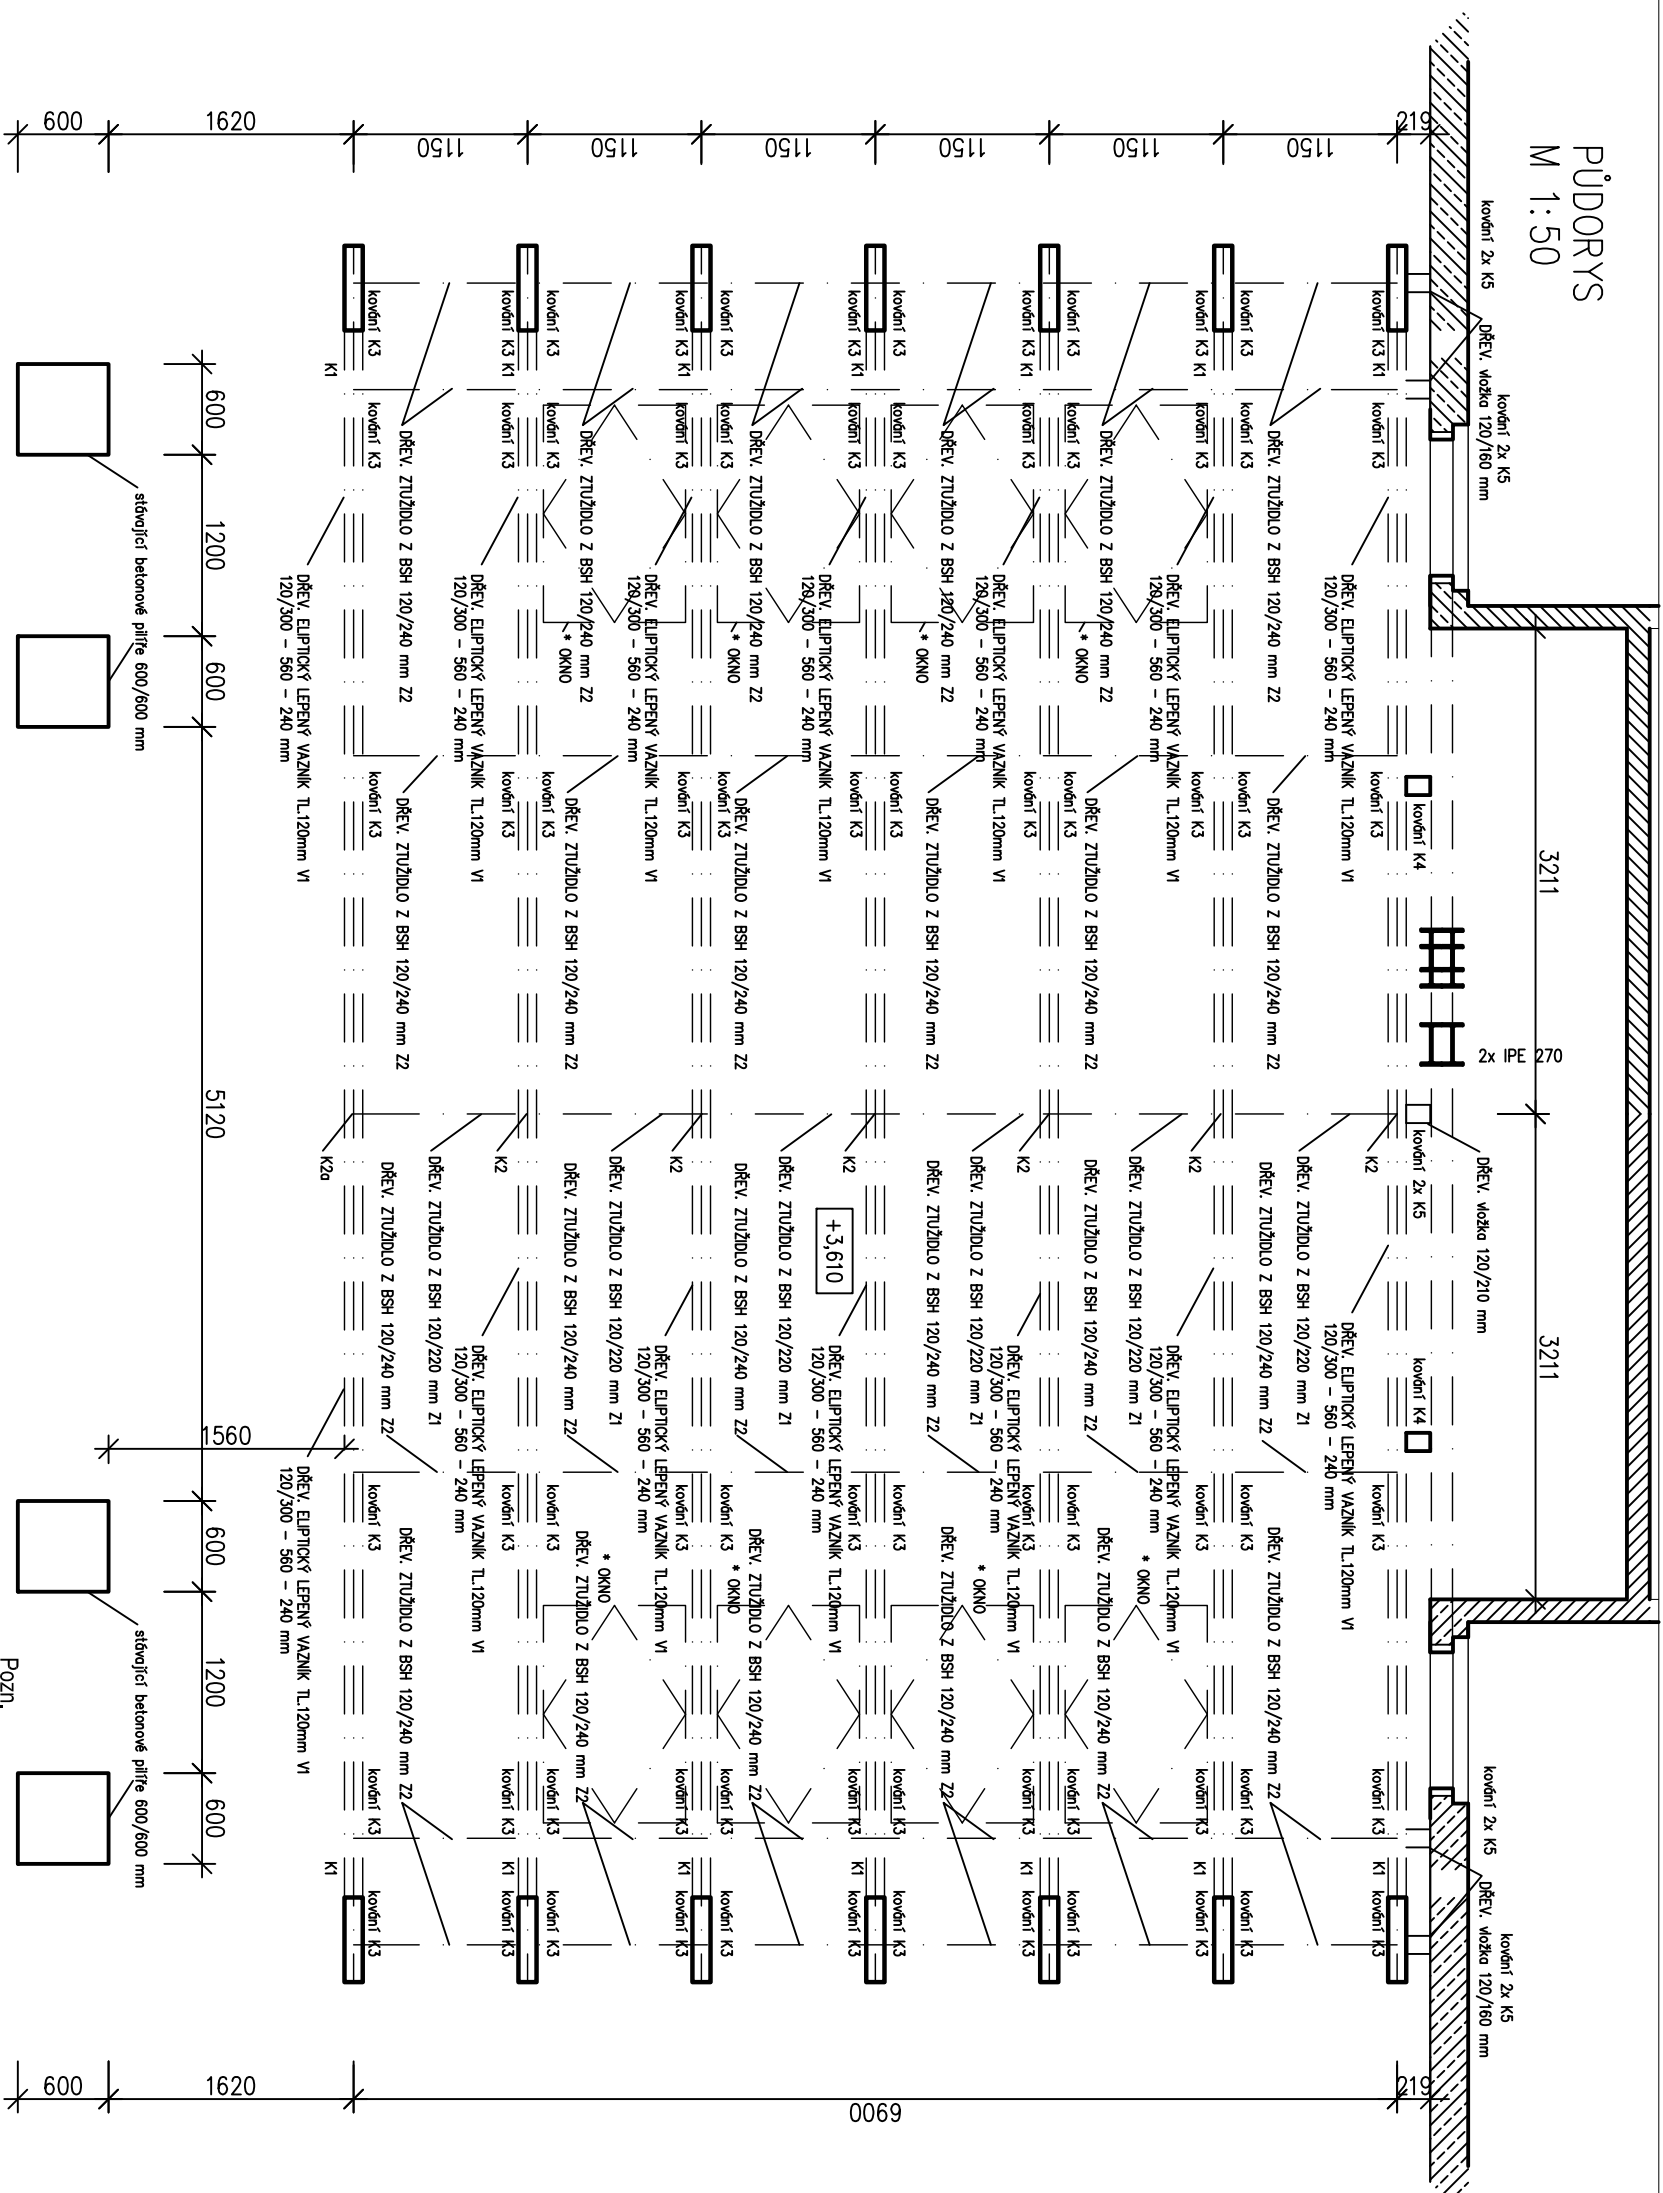

NATĚR LEPENICE 2X lazura Adler Lignovit Lazur  
 Pohledová kvalita: GL24h, TP1, smk  
 ocel SZ35, spoje 8,8  
 Povrchová úprava kování K1 - nátěr  
 Povrchová úprava kování K2, K3, K4 a K5 - žárový zinek

Pozn.  
 - položky označené \* nejsou dodávkou firmy TESKO konstrukce

<b>TESKO konstrukce s.r.o</b>		tel. 602 667 294		<b>TESKO</b> ®	
Podkovářská 674/2, 190 00 Praha 9, Vysoká		e-mail: tesko@teskokonstrukce.cz		konstrukce s.r.o.	
www.konstrukce-tesko.cz					
Vypracoval:	Ing. Klára Dymáková	Kontroloval:	Ing. F. Kubík	Datum:	19.7.2018
Č. zakázky:	17-9416	Akce:		Rekonstrukce a modernizace objektu	
Měřítko:	1:50	Název výkresu:		Půdorys	
Počet A4:	2	Místo: Třeboň		Okres: Jindřichův Hradec	
Investor: SŠRav Třeboň				Archivní číslo: 2736 - 01	