
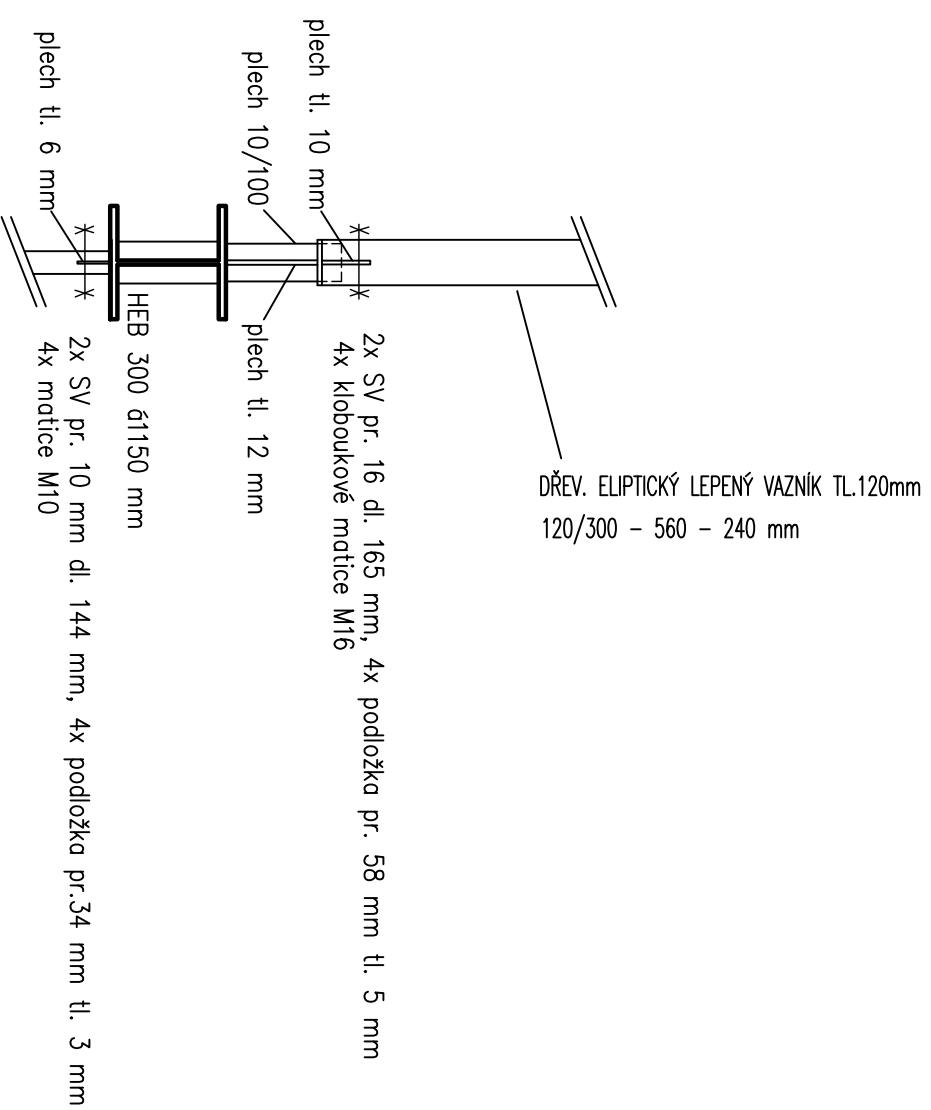


DETAIL KOTVENÍ K HEB 300
M 1:20

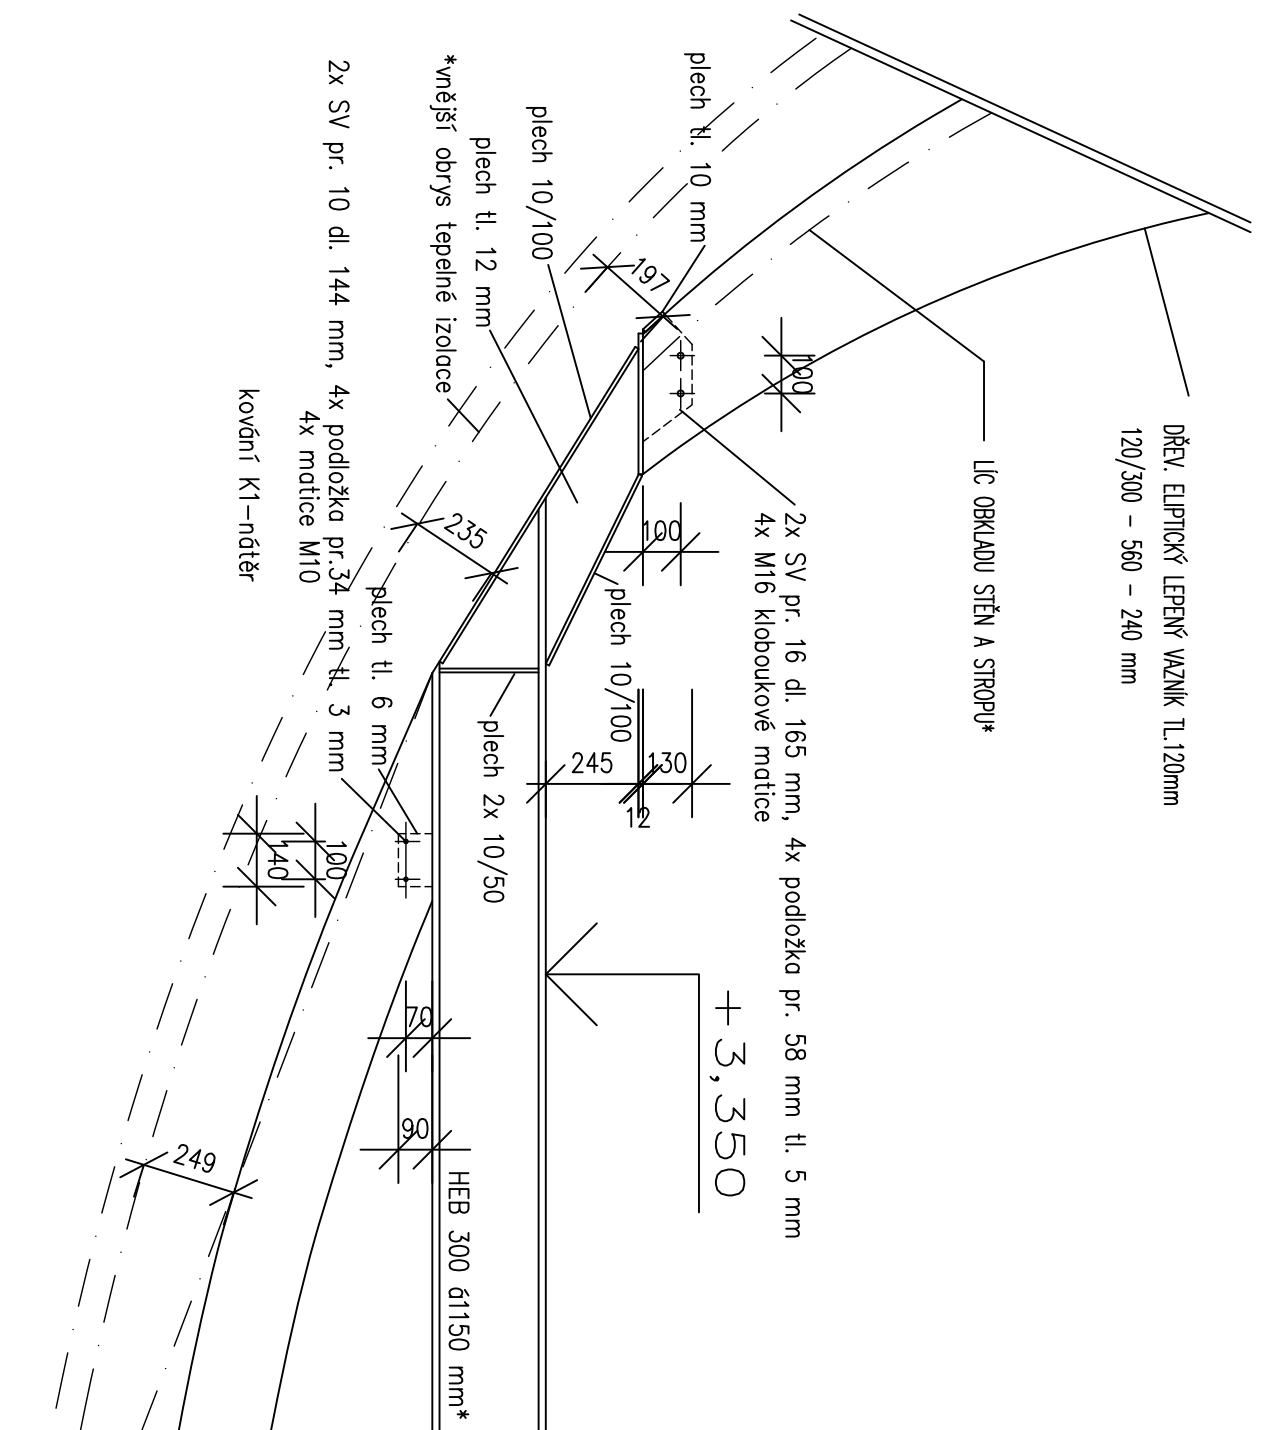

Pozn.
- položky označené * nejsou dodávkou firmy TESKO konstrukce

TESKO konstrukce s.r.o Podkovářská 674/2, 190 00 Praha 9, Vysočany		tel. 602 667 294		TESKO ®	
e-mail: tesko@teskokonstrukce.cz		www.konstrukce-tesko.cz		konstrukce s.r.o.	
Vypracoval:	Ing. Klára Dynáková	Kontroloval:	Ing. F. Kubík	Datum:	3.5.2018
Č. zakázky:	17-9416	Akce: Rekonstrukce a modernizace objektu		Změna:	
Měřítko:	1:20	SŠRaV Jakuba Krčína, Třeboně		Stupeň:	DSPS
Počet A4:	2	Název výkresu: Detail kotvení k HEB 300		Archivní číslo:	2736 - 05
Investor:	SŠRaV Třeboně	Místo:	Třeboně	Okras:	Jindřichův Hradec