ŘEZ B-B´

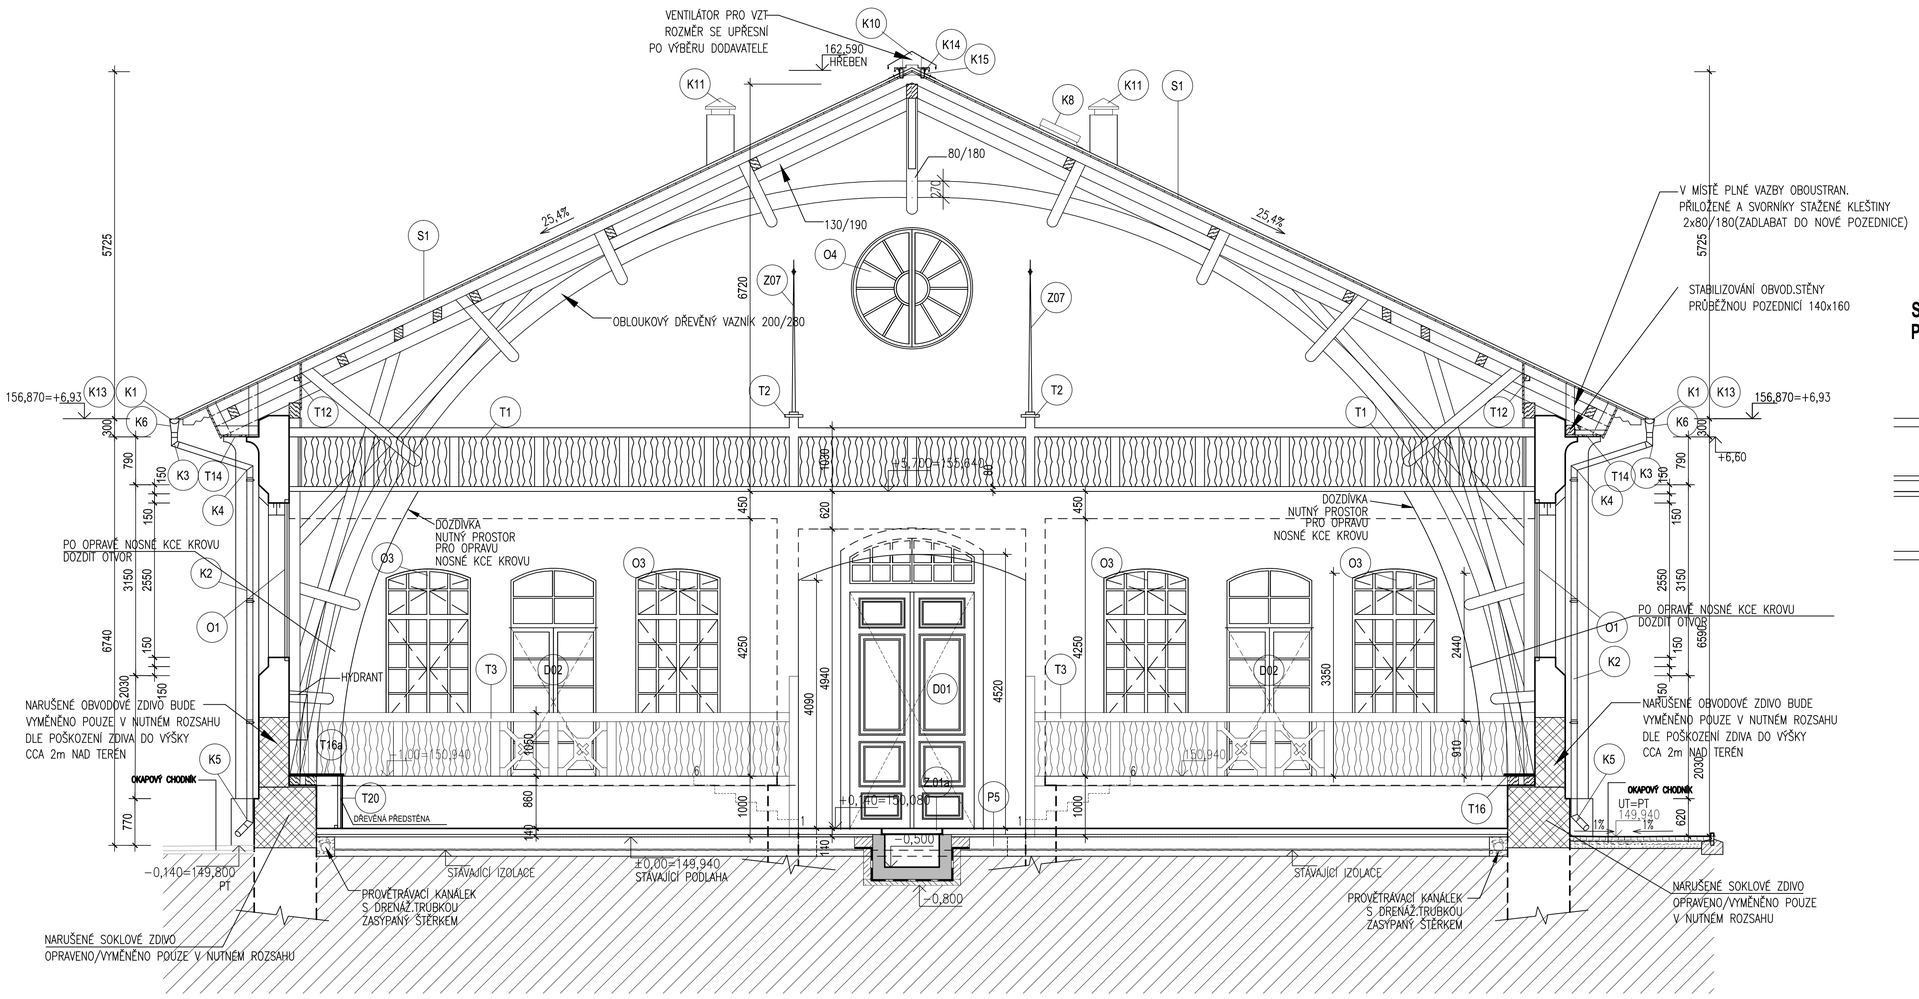

Legenda hmot

- stávající cihelné, smíšené a ostatní konstrukce
- železobetonové konstrukce
- betonové konstrukce
- zdivo z cihel plných pálených CP 290x140x65mm P20 na MVC 5MPa s vápennými omítkami (dle dochovaných vzorků omítek)
- AQUA1 – jednoduchá příčka tl.150 mm z kovových stojek dvojitě opláštěná (2 x 12,5 mm) lehčenými cementovými deskami s oboustrannou skelnou tkaninou – AQUAPANEL (2x12,5mm AQUAPANEL + cw100 + 2x12,5mm AQUAPANEL)
- AQUA 2 – Instalační příčka z kovových stojek, dvojitá konstrukce, dvojitě opláštěná lehčenými cementovými deskami s oboustrannou skelnou tkaninou – AQUAPANEL (2x12,5mm AQUAPANEL + CW75 + dutina + CW75 + 2x12,5mm AQUAPANEL)
- AQUA 3 – Předsazená stěna tl. 125mm s kovovými stojkami a dvouvrstvým opláštěním cementovými deskami s oboustrannou skelnou tkaninou – AQUAPANEL (2x12,5mm AQUAPANEL + CW100 = 125mm + DUTINA)
- AQUA 4 – Předsazená stěna s kovovou spodní konstrukcí – přímé upevnění / svislé dvouvrstvé opláštění cementovými deskami s oboustrannou skelnou tkaninou – AQUAPANEL (2x12,5mm AQUAPANEL + CD profil 60/27 = 100mm)
- tepelná izolace

Pozn.1
překlody nad dveřními otvory, niky pro umístění zařizovacích předmětů a instalačních vstupů, řešeny z ocel. válcovaných profilů

Pozn.2
odstupové rozměry před kabinami, místnostmi sprch a prostory s umyvadly v předsíních resp. rozměry místností v těchto směrech je nutno dosáhnout v konečné povrchové úpravě tj. po provedení obkladů

STABILIZACE OBVODOVÉ STĚNY
PŮDORYS KROVU - VÝŘEZ 1:50

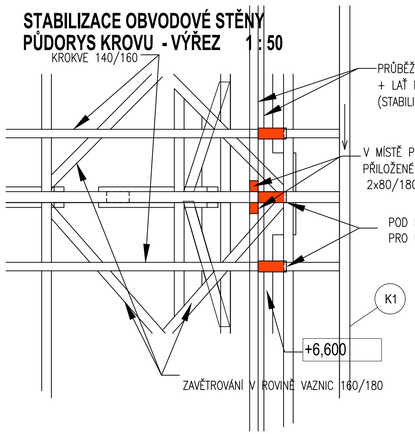

DOKUMENTACE SKUTEČNÉHO PROVEDENÍ STAVBY ZE DNE 15.11.2013

JTSK ±0,000 = 149,940 m n.m. Bpv

PROJEKTOVÁ, INŽENÝRSKÁ A KONZULTAČNÍ ORGANIZACE CERTIFIKÁT ISO 9001			IČO 60193280
PROJEKTANT	VYPRACOVAL	KONTROLA	HL.INŽ.PROJEKTU
–	Ing.arch.M.Pavlík	Ing.M.Kubeš	Ing.Z.Sůva

VPO DECO PRAHA a.s.
PODBABSKÁ 20, 160 00 PRAHA 6
ATELIÉR POZEMNÍCH STAVEB

AKCE
TEREZÍN–Jízdárna
Palackého č.p. 260 (dříve č.p. 259,263,264) Terezín, okres Litoměřice. (Parcelní číslo 179, k.ú. Terezín 766470.)
OBJEKT SO 01–Jízdárna
DÍL A00–Architektonické a stavebně technické řešení

ČÍSLO ZAKÁZKY	2–0012–02/40
DOKUMENTACE	DPS
MĚŘÍTKO	1:50
DATUM	04.2013
POČET FORMÁTŮ	8 A4

OBSAH PŘÍLOHY
–
ŘEZ B–B

ČÍSLO KOPIE	ČÁST	ČÍSLO PŘÍLOHY
	F.1.1	14
	KÓD JIZ_DPS_F_A00_R02	

DOKUMENTACI LZE UŽÍVAT POUZE VE SMYSLU PŘÍSLUŠNÉ SMLOUVY O DÍLO. VÝKRES, ČI JEHO ČÁST, MŮŽE BÝT KOPÍROVÁN NEBO JINÝM ZPŮSOBEM ROZŠIŘOVÁN POUZE PO PŘEDCHOZÍM SOUHLASU VPO DECO PRAHA a.s.